

transmisiowej  
iub... purku  
Zapalnica

- w całości jest obcy, a w pozostałych przypadkach w miejscu podziału własności.
4. Wybudowane urządzania (tj. słup, oprawa, przewód, bezpiecznik) pozostają na majątku inwestora.
  5. W przypadku wykorzystania do zabudowy urządzeń słupów, konstrukcji będących naszą własnością za dodatkowe oprawy oraz przewody zasilające zostanie naliczona opłata zgodnie z umową nr 2/RD-5/2009 z dnia 30-06-2009r
  6. Prace związane z podłączeniem przedmiotowych opraw winien wykonać wykonawca posiadający odpowiednie kwalifikacje.
  7. Szczegóły prac i związanych z nimi dopuszczeń do prac na urządzeniach energetycznych, wykonawca zobowiązany jest ustalić z TAURON Dystrybucja S.A. Oddział w Bielsku-Białej Region SN i NN Wadowice.
  8. Na zakres obejmujący budowę nowego odcinka linii oświetleniowej należy opracować projekt techniczny, który należy uzgodnić z TAURON Dystrybucja S.A. Oddział w Bielsku-Białej, Wydział Przygotowania i Rozliczeń ul. Filarowa 18, 43-300 Bielsko-Biała.

Ponadto, wykonanie w/w prac należy zgłosić do odbioru lub sprawdzenia technicznego dostarczając dokumentację powykonawczą.

W związku z powyższym określenie warunków przyłączenia nie jest konieczne. W pozostałych kwestiach prosimy o kontakt z pracownikami Wydziału Przygotowań i Rozliczeń, którzy odpowiadają za koordynację prac związanych z oświetleniem ulicznym.

Są to:

Pan Kwaśny Maciej tel.338131632 e-mail Maciej.Kwasny@tauron-dystrybucja.pl  
Pan Olearczyk Krzysztof tel. 338131651 e-mail Krzysztof.Olearczyk@tauron-dystrybucja.pl

Kopia a/a  
1xOMP  
1xSR


Z poważaniem



ZAK. 2a)

Strona startowa

MAPY

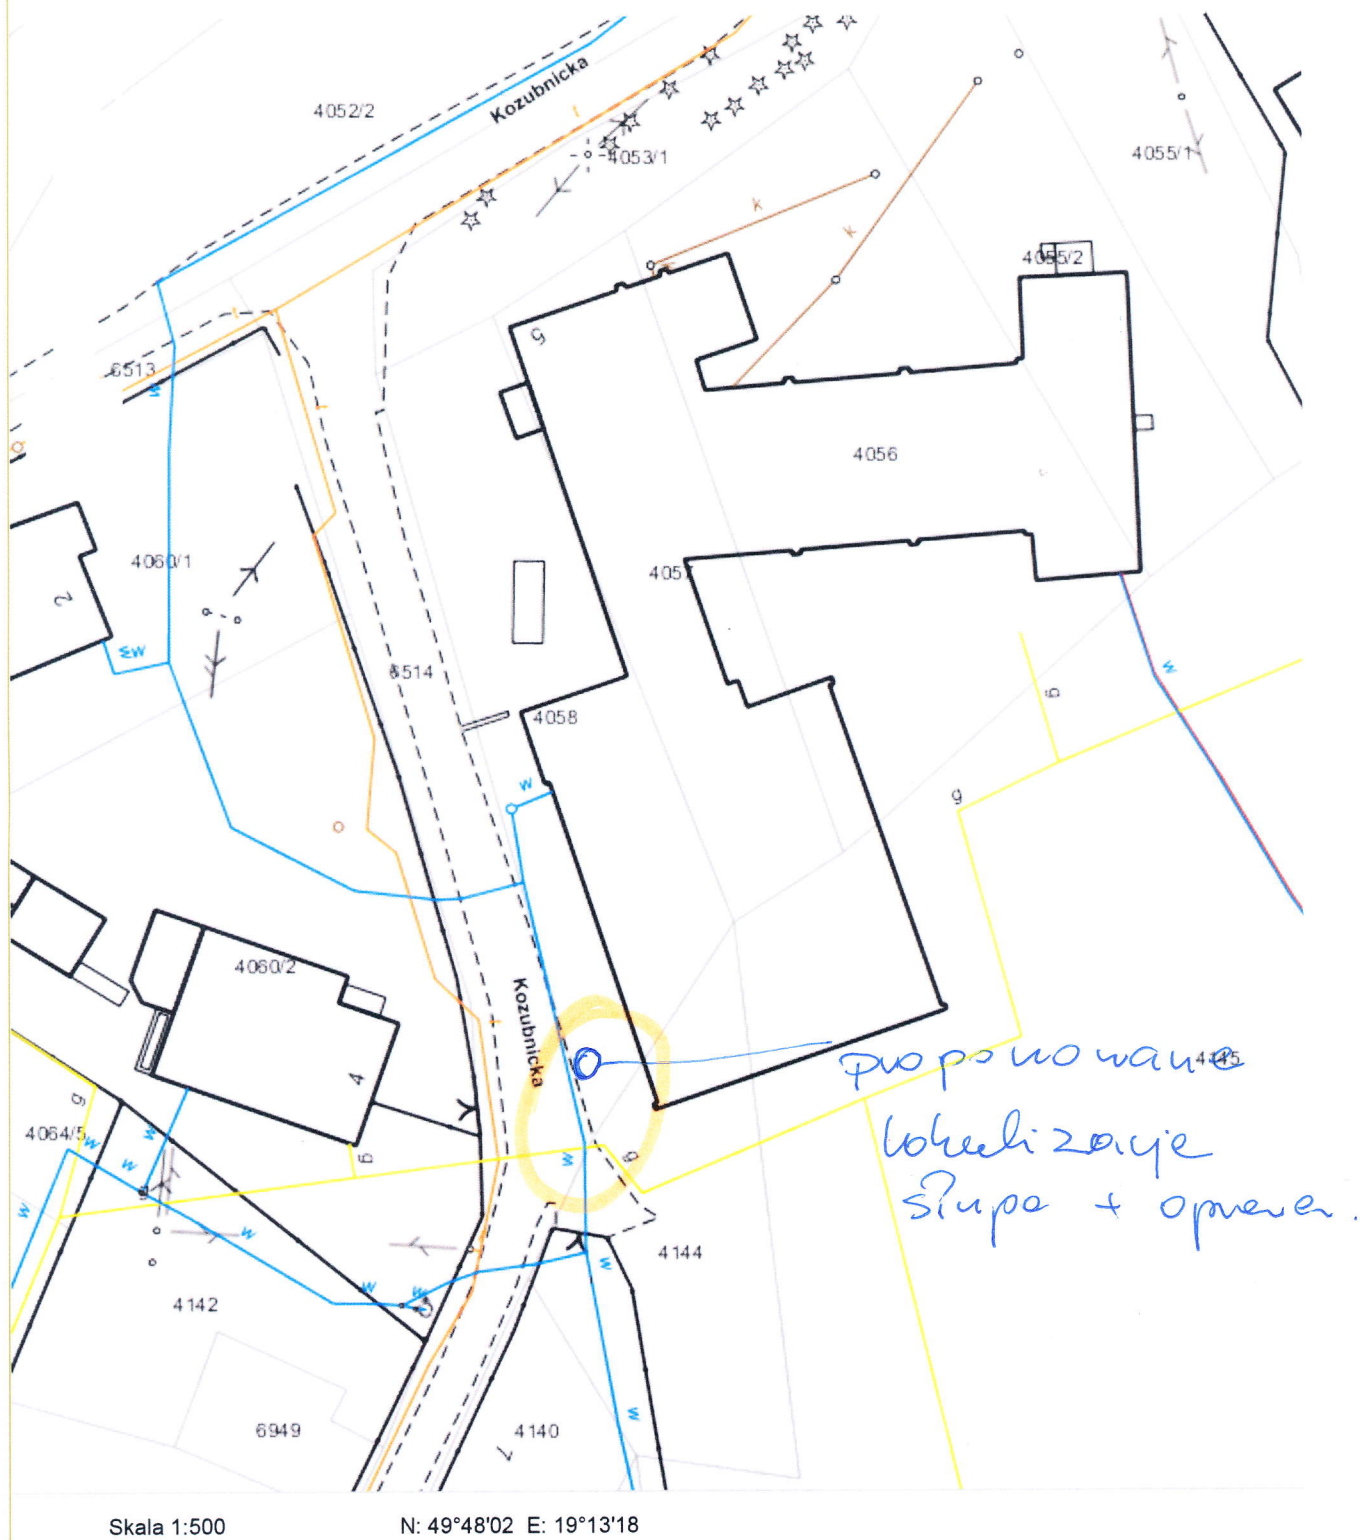



ZAE. 26)

TAURON Dystrybucja S.A.  
Oddział w Bielsku Białej  
ul. Batorego 17a, 43-300 Bielsko-Biała  
Infolinia: +48 32 606 0 616

Adres do korespondencji:  
ul. Filarowa 18, 43-300 Bielsko-Biała  
info@tauron-dystrybucja.pl



1008215137

Gmina Porąbka  
Ul. Krakowska 3  
43-353 Porąbka



Bielsko-Biała, dn. 07.06.2016r  
data wpłynięcia wniosków 25.05.2016r  
Nr wniosku 037370/2016/O06R05  
TD/OBB/OMP/2016-06-07/0000046  
1006604828

Dotyczy: Wniosku o określenie warunków przyłączenia do sieci lamp oświetleniowych w  
Miejscowości Kobiernice ul. Dolna

W odpowiedzi na Państwa wniosek o określenie warunków przyłączenia do sieci dystrybucyjnej dla odbiorców energii elektrycznej z dnia 25.05.2016r. dotyczące zabudowy opraw oświetleniowych na terenie Gminy Porąbka w miejscowości Kobiernice przy ul. Dolnej informujemy, że istnieje możliwość podłączenia dodatkowych opraw w ramach istniejącej mocy przyłączeniowej:

#### **Kobiernice ul. Dolna WP 037370**

St.tr.nr 50332 „Kobiernice Dolne” - inwestycja wymaga dobudowania sieci oświetleniowej (słupy oraz przewody) w dwóch przęsłach, następnie zabudowa wnioskowanych opraw o łącznej mocy 300 W, kolejny etap to wpięcie instalacji do istniejącego obwodu oświetleniowego.

Moc przyłączeniowa punktu zapalania wynosi 13 kW

Jednocześnie informujemy:

1. Dodatkowe oprawy należy zasilć przewodem poprzez bezpiecznik słupowy z istniejącej linii oświetleniowej - typ i przekrój przewodów oraz typ i wartość zabezpieczenia określi projektant.
2. Granicą własności urządzeń będą zaciski prądowe na połączeniu przewodów zasilających nowy odcinek sieci oświetleniowej z istniejącą linią oświetleniową w kierunku instalacji odbiorcy.
3. Przewód zasilający i oprawy należy oznaczyć zgodnie z wymogami obowiązującymi w TAURON Dystrybucja S.A. Oddział w Bielsku-Białej:
  - Oznacznik do obcego urządzenia winien być mocowany za pomocą opasek zaciskowych z tworzywa odpornego na UV. Pole opisowe oznacznika o wymiarach około 40x70mm w kolorze białym lub innym jasnym,
  - Miejscem oznakowania winny być w przypadku opraw oświetleniowych – wysięgnik lub oprawa, w przypadku przewodów i kabli – przy wyjściu ze stacji

transformatorowej lub punktu zapalania o ile obwód oświetlenia w całości jest obcy, a w pozostałych przypadkach w miejscu podziału własności.

4. Wybudowane urządzenia (tj. słup, oprawa, przewód, kabel, bezpiecznik) pozostają na majątku inwestora.
5. W przypadku wykorzystania do zabudowy urządzeń słupów, konstrukcji będących naszą własnością za dodatkowe oprawy oraz przewody zasilające zostanie naliczona opłata zgodnie z umową nr 2/RD-5/2009
6. Prace związane z podłączeniem przedmiotowych opraw winien wykonać wykonawca posiadający odpowiednie kwalifikacje.
7. Szczegóły prac i związanych z nimi dopuszczeń do prac na urządzeniach energetycznych, wykonawca zobowiązany jest ustalić z TAURON Dystrybucja S.A. Oddział w Bielsku-Białej Region SN i nN Wadowice.
8. Na zakres obejmujący budowę nowego odcinka linii oświetleniowej należy opracować projekt techniczny, który należy uzgodnić z TAURON Dystrybucja S.A. Oddział w Bielsku-Białej Wydział Przygotowania i Rozliczeń ul. Filarowa 18, 43-300 Bielsko-Biała.

Ponadto, wykonanie w/w prac należy zgłosić do odbioru lub sprawdzenia technicznego dostarczając dokumentację powykonawczą.

W związku z powyższym określenie warunków przyłączenia nie jest konieczne. W pozostałych kwestiach prosimy o kontakt z pracownikami Wydziału Przygotowań i Rozliczeń, którzy odpowiadają za koordynację prac związanych z oświetleniem ulicznym.

Są to:

Pan Kwaśny Maciej tel.338131632 e-mail Maciej.Kwasny@tauron-dystrybucja.pl

Pan Olearczyk Krzysztof tel. 338131651 e-mail Krzysztof.Olearczyk@tauron-dystrybucja.pl

Z poważaniem

Kopia a/a

1xOMP

1xSR

TAURON Dystrybucja S.A.

Oddział w Bielsku-Białej

Wydział Przyłączeń


Koordinator ds. Przyłączeń

  
Sławomir Wątroba



2Ae (26)

Strona startowa

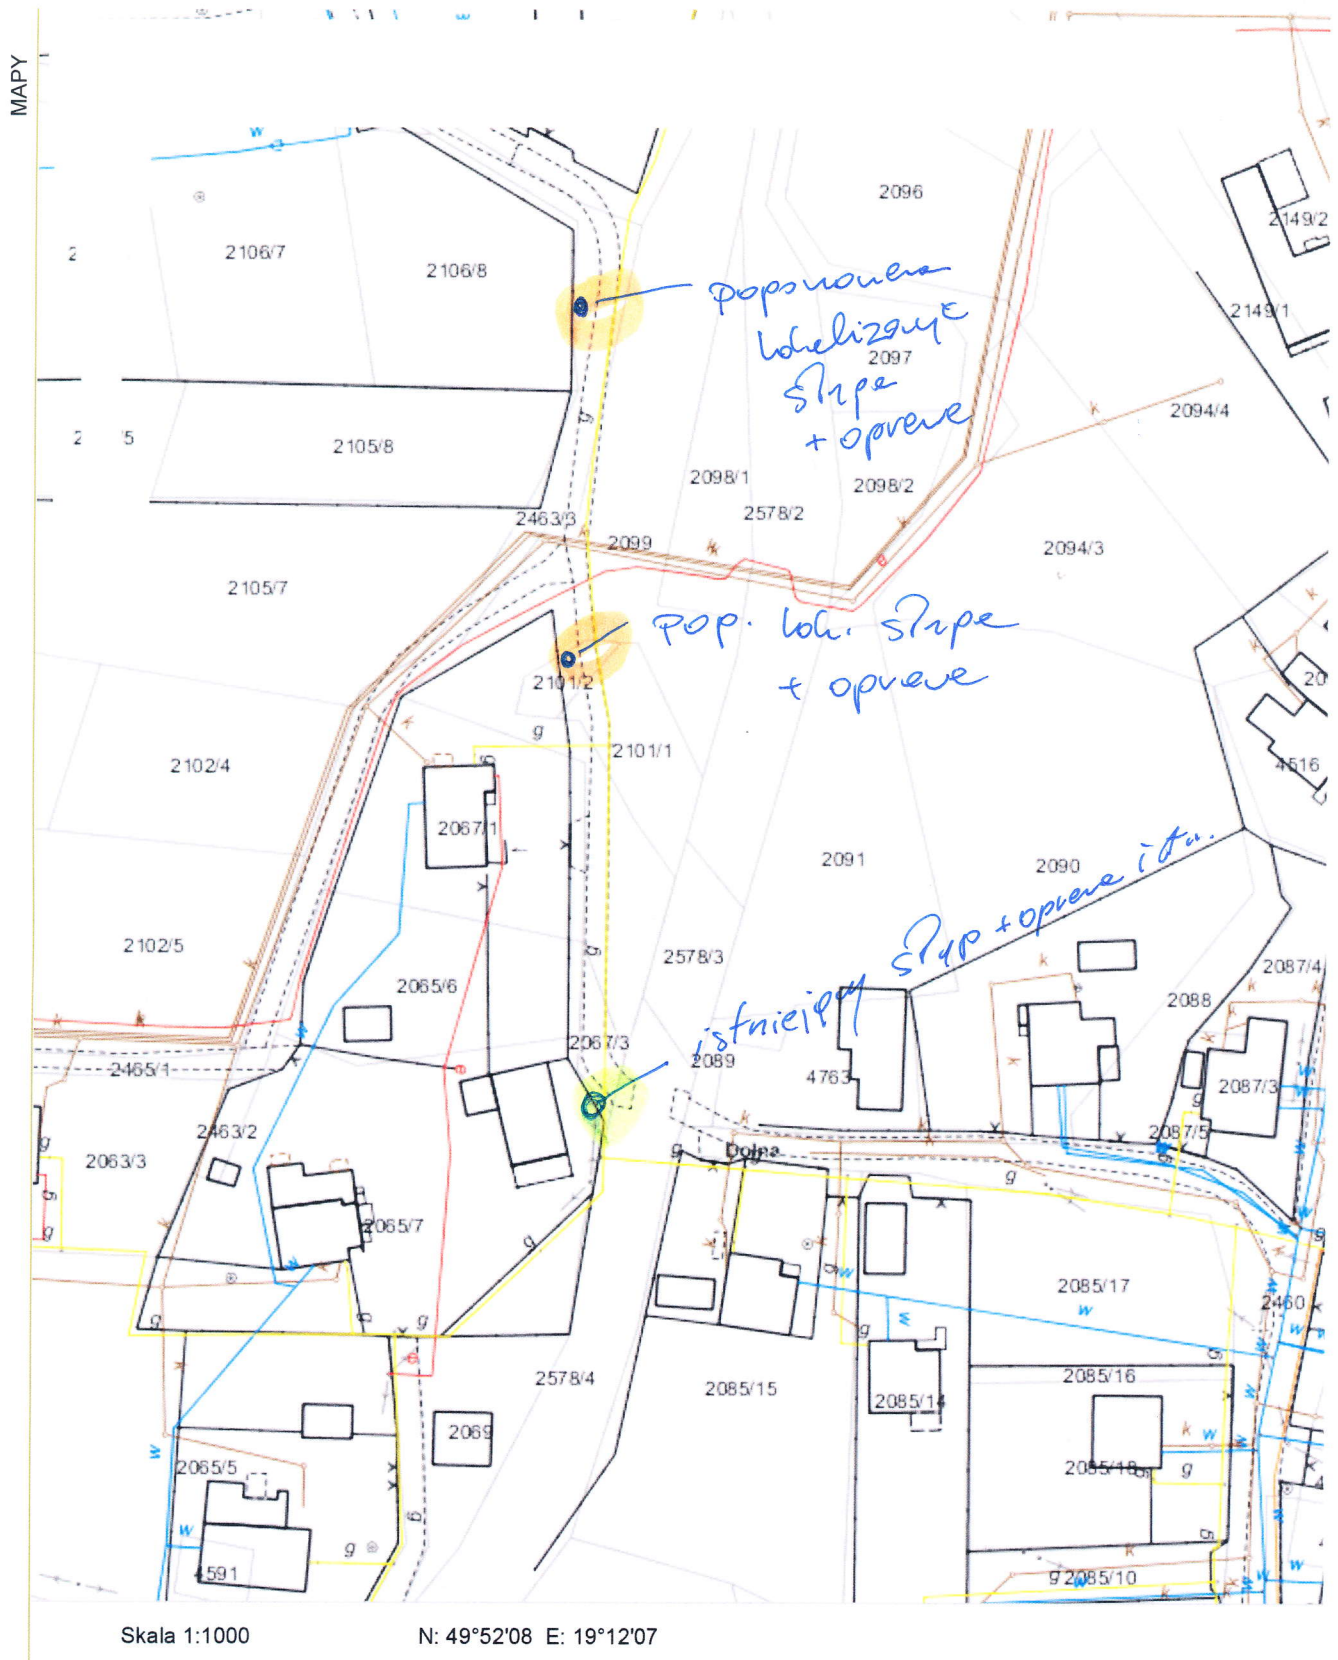

2AE.2 c)

TAURON Dystrybucja S.A.  
Oddział w Bielsku Białej  
ul. Batorego 17a, 43-300 Bielsko-Biała  
Infolinia: +48 32 606 0 616

Adres do korespondencji:  
ul. Filarowa 18, 43-300 Bielsko-Biała  
info@tauron-dystrybucja.pl



1008215346



Gmina Porąbka  
Ul. Krakowska 3  
43-353 Porąbka

Bielsko-Biała, dn. 08.06.2016r  
data wpłynięcia wniosków 25.05.2016r  
Nr wniosku 037366/2016/O06R05  
TD/OBB/OMP/2016-06-09/0000002  
1006604826

Dotyczy: Wniosku o określenie warunków przyłączenia do sieci lamp oświetleniowych w  
Miejscowości Kobiernice ul. Zawieźnica od strony Miłej

W odpowiedzi na Państwa wniosek o określenie warunków przyłączenia do sieci dystrybucyjnej dla odbiorców energii elektrycznej z dnia 25.05.2016r. dotyczące zabudowy opraw oświetleniowych na terenie Gminy Porąbka w miejscowości Kobiernice przy ul. Zawieźnica informujemy, że istnieje możliwość podłączenia dodatkowych opraw w ramach istniejącej mocy przyłączeniowej:

**Kobiernice ul. Zawieźnica (od ul. Miłej) WP 037366**

St.tr.nr 50230 „Kobiernice Ośrodek Zdrowia” - inwestycja wymaga dobudowania odcinka sieci oświetleniowej słupów oraz przewodów, następnie zabudowa wnioskowanych opraw o łącznej mocy 400 W, kolejny etap to wpięcie instalacji do istniejącego obwodu oświetleniowego.

Moc przyłączeniowa punktu zapalania wynosi 13 kW.

Jednocześnie informujemy:

1. Dodatkowe oprawy należy zasilić przewodem poprzez bezpiecznik słupowy z istniejącej lub dobudowanej linii oświetleniowej - typ i przekrój przewodów oraz typ i wartość zabezpieczenia określi projektant.
2. Granicą własności urządzeń będą zaciski prądowe na połączeniu przewodów zasilających nowy odcinek linii oświetleniowej z istniejącą linią oświetleniową w kierunku instalacji odbiorcy.
3. Przewód zasilający i oprawy należy oznaczyć zgodnie z wymogami obowiązującymi w TAURON Dystrybucja S.A. Oddział w Bielsku-Białej:
  - Oznacznik do obcego urządzenia winien być mocowany za pomocą opasek zaciskowych z tworzywa odpornego na UV. Pole opisowe oznacznika o wymiarach około 40x70mm w kolorze białym lub innym jasnym,
  - Miejscem oznakowania winny być w przypadku opraw oświetleniowych – wysięgnik lub oprawa, w przypadku przewodów i kabli – przy wyjściu ze stacji transformatorowej lub punktu zapalania o ile obwód oświetlenia w całości jest obcy, a w pozostałych przypadkach w miejscu podziału własności.



4. Wybudowane urządzenia (tj. słup, oprawa, przewód, kabel, bezpiecznik) pozostają na majątku inwestora.
5. W przypadku wykorzystania do zabudowy urządzeń słupów, konstrukcji będących naszą własnością za dodatkowe oprawy oraz przewody zasilające zostanie naliczona opłata zgodnie z umową nr 2/RD-5/2009
6. Prace związane z podłączeniem przedmiotowych opraw winien wykonać wykonawca posiadający odpowiednie kwalifikacje.
7. Szczegóły prac i związanych z nimi dopuszczeń do prac na urządzeniach energetycznych, wykonawca zobowiązany jest ustalić z TAURON Dystrybucja S.A. Oddział w Bielsku-Białej Region SN i nN Wadowice.
8. Na zakres obejmujący budowę nowego odcinka linii oświetleniowej należy opracować projekt techniczny, który należy uzgodnić z TAURON Dystrybucja S.A. Oddział w Bielsku-Białej Wydział Przygotowania i Rozliczeń ul. Filarowa 18, 43-300 Bielsko-Biała.

Ponadto, wykonanie w/w prac należy zgłosić do odbioru lub sprawdzenia technicznego dostarczając dokumentację powykonawczą.

W związku z powyższym określenie warunków przyłączenia nie jest konieczne. W pozostałych kwestiach prosimy o kontakt z pracownikami Wydziału Przygotowań i Rozliczeń, którzy odpowiadają za koordynację prac związanych z oświetleniem ulicznym.

Są to:

Pan Kwaśny Maciej tel.338131632 e-mail Maciej.Kwasny@tauron-dystrybucja.pl


Pan Olearczyk Krzysztof tel. 338131651 e-mail Krzysztof.Olearczyk@tauron-dystrybucja.pl

Z poważaniem

Kopia a/a

1xOMP

1xSR

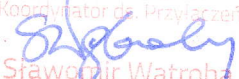
TAURON Dystrybucja S.A.  
Oddział w Bielsku-Białej  
Wydział Przyłączeń  
Koordynator ds. Przyłączeń  
  
Sławomir Wątroba



ZAG. 2 c)

Strona startowa

MAPY

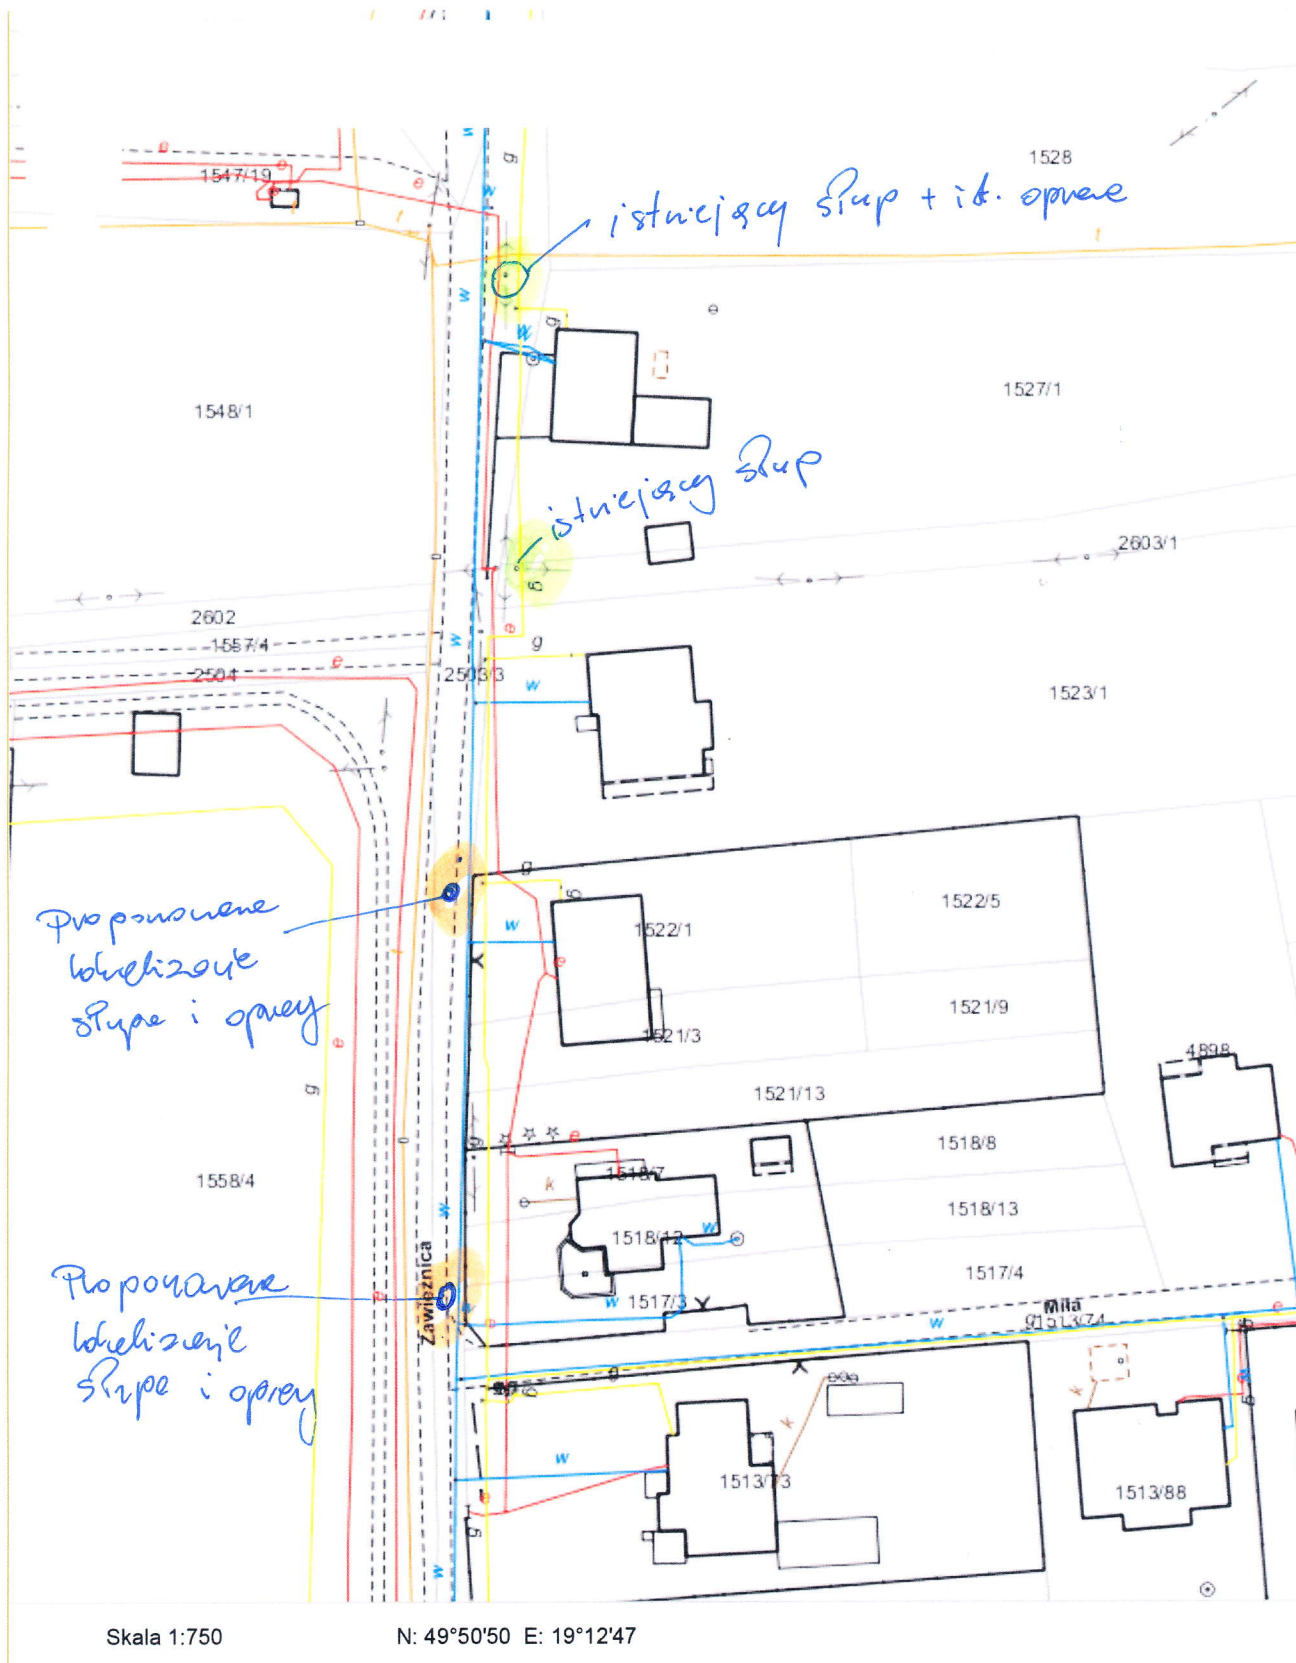

Załącznik 2d)

1064 m. 2003.0.18.2015.A2

1064 m

TAURON Dystrybucja S.A.  
Oddział w Bielsku Białej  
ul. Batorego 17a, 43-300 Bielsko-Biała  
tel. +48 33 813 10 00, fax +48 33 813 10 63

Adres do korespondencji:  
ul. Filarowa 18, 43-300 Bielsko-Biała  
info@tauron-dystrybucja.pl

URZĄD GMINY PORĄBKĄ  
BIURO OBSŁUGI INTERESANTA

wpl. dnia 20.11.2015

L.dz. 12585 podpis

ilość załączników



1006081118

Bielsko-Biała, dn. 16.11.2015r  
data wpływu wniosków 08.04.2015r  
Nr wniosku WP/063042/2015/O06R05  
TD/OBB/OMP/2015-11-17/0000002  
1004836582

Urząd Gminy Porąbka  
Ul. Krakowska 3  
43-353 Porąbka



Dotyczy: Wniosku o określenie warunków przyłączenia do sieci lamp oświetleniowych w miejscowości Czaniec ul. Konwaliowa, Krokusów

W odpowiedzi na Państwa wniosek o określenie warunków przyłączenia do sieci dystrybucyjnej dla odbiorców energii elektrycznej dotyczący zabudowy oprawy oświetleniowej w miejscowości Czaniec ul. Konwaliowa sk. z Krokusów informujemy, że istnieje możliwość podłączenia dodatkowej oprawy w ramach istniejącej mocy przyłączeniowej na istniejącym punkcie zapalania PZ zasilanym z S-50175 Czaniec Osteria – inwestycja wymaga dobudowy sieci oświetleniowej w jednym przęśle, budowy stanowiska słupowego oraz zabudowy oprawy oświetleniowej o mocy max. 1 x 150W, którą należy podłączyć do istniejącej sieci oświetleniowej.

Jednocześnie informujemy:

1. Dodatkową oprawę należy zasilić przewodem poprzez bezpiecznik słupowy – typ i przekrój przewodów oraz typ i wartość zabezpieczenia określi projektant.
2. Granicą własności urządzeń są zaciski prądowe w kierunku instalacji odbiorcy w miejscu podłączenia dobudowanej sieci oświetleniowej.
3. Przewód zasilający i oprawę należy oznaczyć zgodnie z wymogami obowiązującymi w TAURON Dystrybucja S.A. Oddział w Bielsku-Białej:
  - Oznacznik do obcego urządzenia winien być mocowany za pomocą opasek zaciskowych z tworzywa odpornego na UV. Pole opisowe oznacznika o wymiarach około 40x70mm w kolorze białym lub innym jasnym,
  - Miejscem oznakowania winny być w przypadku opraw oświetleniowych – wysięgnik lub oprawa, w przypadku przewodów i kabli – przy wyjściu ze stacji transformatorowej lub punktu zapalania o ile obwód oświetlenia w całości jest obcy, a w pozostałych przypadkach w miejscu podziału własności.
4. Wybudowane urządzenia (tj. oprawa, przewód, słup, bezpiecznik) pozostają na majątku inwestora.
5. W przypadku wykorzystania do zabudowy urządzeń słupów, konstrukcji będących naszą własnością za dodatkowe oprawy oraz przewody zasilające zostanie naliczona opłata zgodnie z umową najmu nr 2/RD5/2009.
6. Prace związane z podłączeniem przedmiotowych opraw winien wykonać wykonawca posiadający odpowiednie kwalifikacje.

TAURON Dystrybucja S.A.  
ul. Jasnościńska 11  
31-358 Kraków

Sąd Rejonowy dla Krakowa Śródmieścia  
XI Wydział Gospodarczy Krajowego Rejestru Sądowego  
pod numerem KRS 000075321

www.tauron-dystrybucja.pl

7. Szczegóły prac i związanych z nimi dopuszczeń do prac na urządzeniach energetycznych, wykonawca zobowiązany jest ustalić z TAURON Dystrybucja S.A. Oddział w Bielsku-Białej Region SN i nN Wadowice.

8. Na powyższy zakres należy opracować dokumentację projektową, którą należy uzgodnić z TAURON Dystrybucja S.A. Oddział w Bielsku-Białej Wydział Przygotowania i Rozliczeń ul. Filarowa 18, 43-300 Bielsko-Biała.

Ponadto, wykonanie w/w prac należy zgłosić do sprawdzenia technicznego dostarczając dokumentację powykonawczą.

W związku z powyższym określenie warunków przyłączenia nie jest konieczne. W pozostałych kwestiach prosimy o kontakt z pracownikami Wydziału Przygotowań i Rozliczeń, którzy odpowiadają za koordynację prac związanych z oświetleniem ulicznym.

Są to:

Pan Kwaśny Maciej tel.338131632 e-mail Maciej.Kwasny@tauron-dystrybucja.pl

Pan Olearczyk Krzysztof tel. 338131651 e-mail Krzysztof.Olearczyk@tauron-dystrybucja.pl

Z poważaniem

Kopia a/a

1xOMP

1xSR


TAURON Dystrybucja S.A.  
Oddział w Bielsku-Białej  
Wydział Przyłączeń  
Koordynator ds. Przyłączeń  
Jarosław Janosz



Zat. 2d)

Strona startowa

MAPY

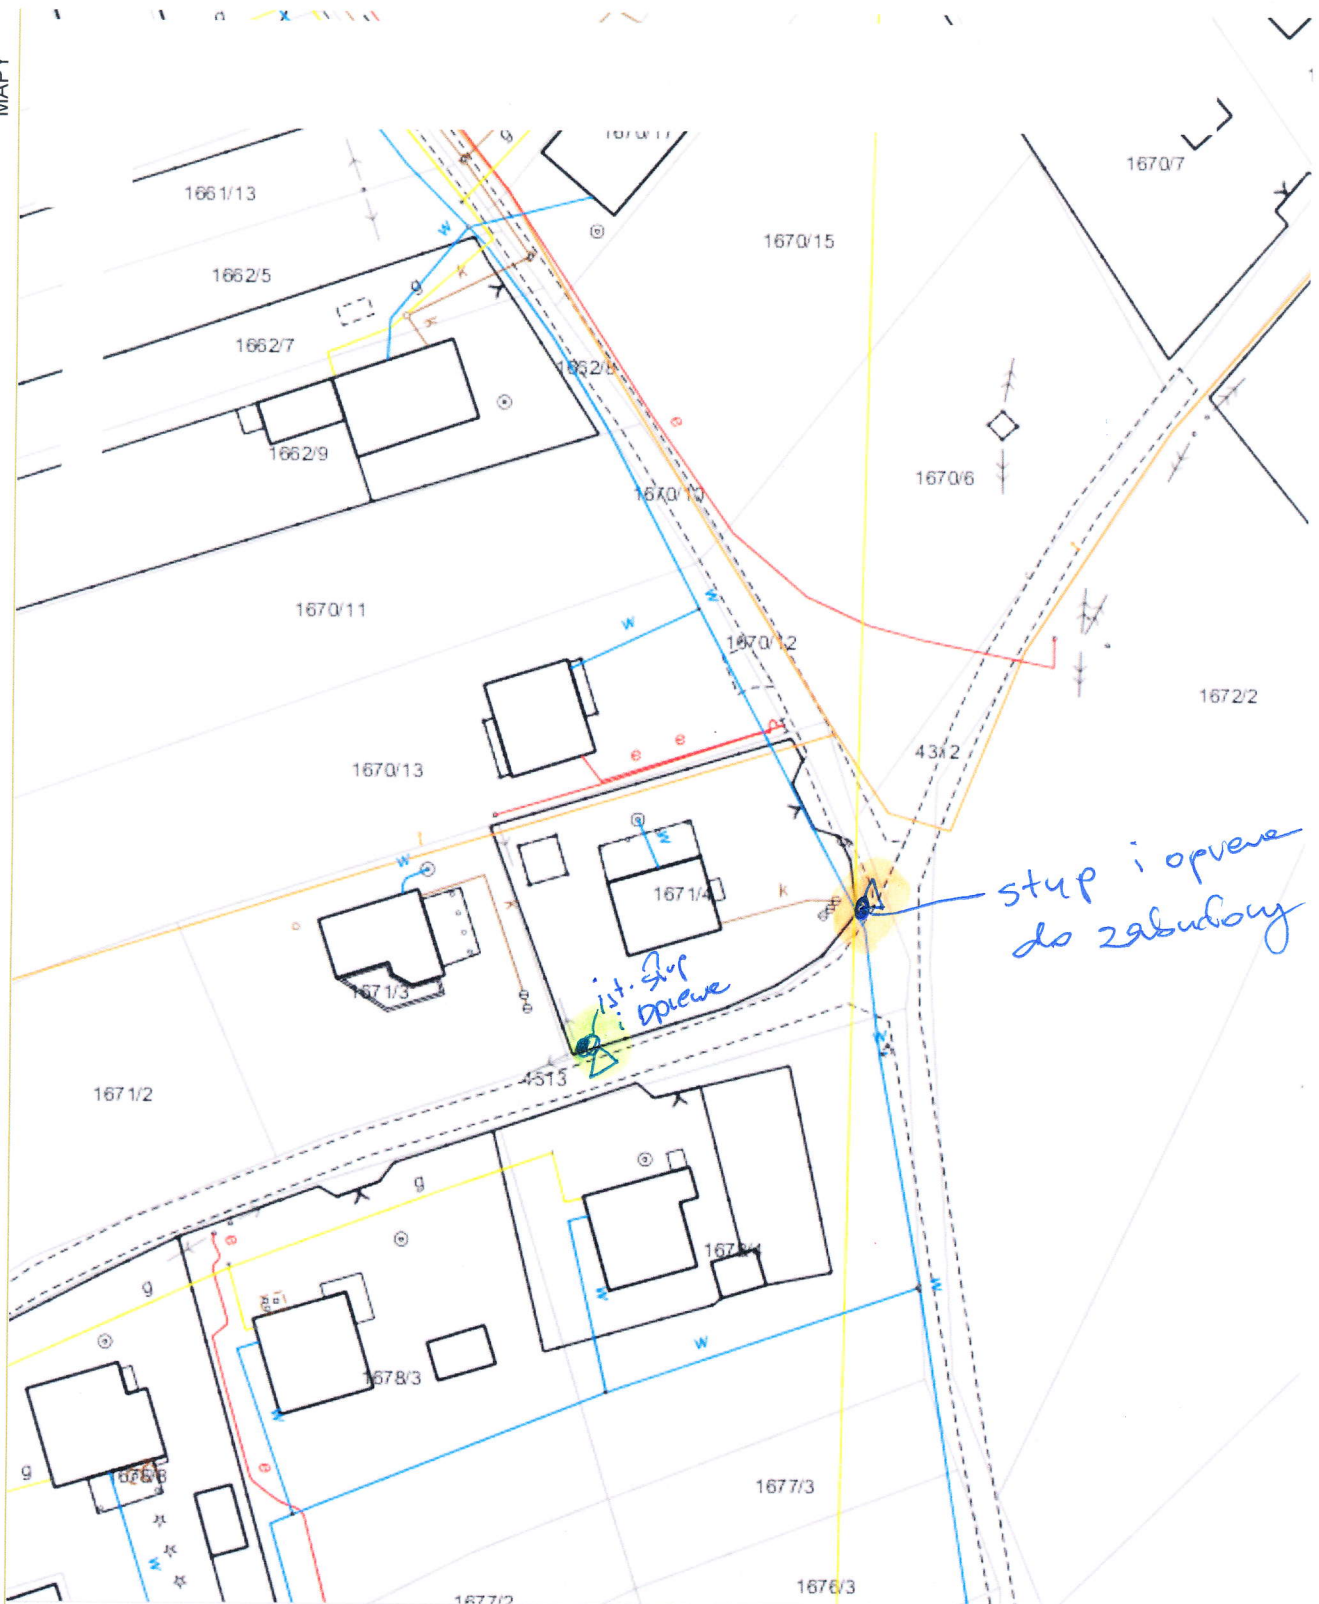

Skala 1:750

N: 49°51'25 E: 19°14'02

ZAE. 2 c)

TAURON Dystrybucja S.A.  
Oddział w Bielsku Białej  
ul. Batorego 17a, 43-300 Bielsko-Biała  
Infolinia: +48 32 606 0 616

Adres do korespondencji:  
ul. Filarowa 18, 43-300 Bielsko-Biała  
info@tauron-dystrybucja.pl

URZĄD GMINY PORĄBKĄ  
BIURO OBSŁUGI INTERESANTA

wpi.  
dnia 13.06.2016r.

L.dz. 6840 podpis

ilość załączników



1008215345



Gmina Porąbka  
Ul. Krakowska 3  
43-353 Porąbka

Bielsko-Biała, dn. 08.06.2016r  
data wpłynięcia wniosków 25.05.2016r

Nr wniosku 037369/2016/O06R05

TD/OBB/OMP/ 2016-06-09/00000003

1006604827

Dotyczy: Wniosku o określenie warunków przyłączenia do sieci lamp oświetleniowych w  
Miejscowości Czaniec ul. Zagłębocze

W odpowiedzi na Państwa wniosek o określenie warunków przyłączenia do sieci dystrybucyjnej dla odbiorców energii elektrycznej z dnia 25.05.2016r. dotyczące zabudowy opraw oświetleniowych na terenie Gminy Porąbka w miejscowości Czaniec przy ul. Zagłębocze informujemy, że istnieje możliwość podłączenia dodatkowych opraw w ramach istniejącej mocy przyłączeniowej:

#### **Czaniec ul. Zagłębocze WP 037369**

St.tr.nr 50575 „Czaniec Krzyż” - inwestycja wymaga dobudowania odcinka sieci oświetleniowej, następnie zabudowa wnioskowanych opraw o łącznej mocy 400 W, kolejny etap to wpięcie instalacji do istniejącego obwodu oświetleniowego. Moc przyłączeniowa punktu zapalania wynosi 5 kW.

Jednocześnie informujemy:

1. Dodatkowe oprawy należy zasilić przewodem poprzez bezpiecznik słupowy z istniejącej lub dobudowanej linii oświetleniowej - typ i przekrój przewodów oraz typ i wartość zabezpieczenia określi projektant.
2. Granicą własności urządzeń będą zaciski prądowe na połączeniu przewodów zasilających nowy odcinek linii oświetleniowej z istniejącą linią oświetleniową w kierunku instalacji odbiorcy.
3. Przewód zasilający i oprawy należy oznaczyć zgodnie z wymogami obowiązującymi w TAURON Dystrybucja S.A. Oddział w Bielsku-Białej:
  - Oznacznik do obcego urządzenia winien być mocowany za pomocą opasek zaciskowych z tworzywa odpornego na UV. Pole opisowe oznacznika o wymiarach około 40x70mm w kolorze białym lub innym jasnym,
  - Miejscem oznakowania winny być w przypadku opraw oświetleniowych – wysięgnik lub oprawa, w przypadku przewodów i kabli – przy wyjściu ze stacji transformatorowej lub punktu zapalania o ile obwód oświetlenia w całości jest obcy, a w pozostałych przypadkach w miejscu podziału własności.

4. Wybudowane urządzenia (tj. słup, oprawa, przewód, kabel, bezpiecznik) pozostają na majątku inwestora.
5. W przypadku wykorzystania do zabudowy urządzeń słupów, konstrukcji będących naszą własnością za dodatkowe oprawy oraz przewody zasilające zostanie naliczona opłata zgodnie z umową nr 2/RD-5/2009
6. Prace związane z podłączeniem przedmiotowych opraw winien wykonać wykonawca posiadający odpowiednie kwalifikacje.
7. Szczegóły prac i związanych z nimi dopuszczeń do prac na urządzeniach energetycznych, wykonawca zobowiązany jest ustalić z TAURON Dystrybucja S.A. Oddział w Bielsku-Białej Region SN i nN Wadowice.
8. Na zakres obejmujący budowę nowego odcinka linii oświetleniowej należy opracować projekt techniczny, który należy uzgodnić z TAURON Dystrybucja S.A. Oddział w Bielsku-Białej Wydział Przygotowania i Rozliczeń ul. Filarowa 18, 43-300 Bielsko-Biała.

Ponadto, wykonanie w/w prac należy zgłosić do odbioru lub sprawdzenia technicznego dostarczając dokumentację powykonawczą.

W związku z powyższym określenie warunków przyłączenia nie jest konieczne. W pozostałych kwestiach prosimy o kontakt z pracownikami Wydziału Przygotowań i Rozliczeń, którzy odpowiadają za koordynację prac związanych z oświetleniem ulicznym.

Są to:

Pan Kwaśny Maciej tel.338131632 e-mail Maciej.Kwasny@tauron-dystrybucja.pl

Pan Olearczyk Krzysztof tel. 338131651 e-mail Krzysztof.Olearczyk@tauron-dystrybucja.pl

Z poważaniem

Kopia a/a

1xOMP

1xSR

TAURON Dystrybucja S.A.

Oddział w Bielsku-Białej

Wydział Przygotowań

Koordynator ds. Przyłączeń

  
Sławomir Wątroba



ZAt. 2 c)

Strona startowa

